


专业 建筑 结构 给排水	姓名	日期	专业 电气 气道	姓名	日期
-----------------------	----	----	----------------	----	----

北

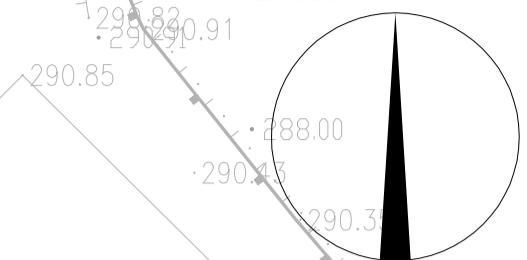

规划经济技术指标

	单位	数值
用地面积	亩	17374.00
建筑占地面积	亩	7486.24
总建筑面积	亩	15765.44
其中		
(含消防水池建筑面积127m ²)	亩	15765.44
计容建筑面积	亩	27407.08
建筑系数	%	43.09%
容积率	%	1.58
绿化面积	亩	2387.55
绿化率	%	13.74%
生活配套占地率	%	3.63%
生活配套面积比	%	15.05%
停车位	辆	15
非机动车停车位	辆	120

建筑物一览表

编号	名称	占地面积 (m ²)	地上建筑面积 (m ²)	计容建筑面积 (m ²) (超过8米双倍计容)	层数	消防高度 (m)
1	综合楼	600.00	4093.20	4093.20	7F	23.80
2	门卫	30.60	30.60	30.60	1F	3.60
3	1#厂房	6855.64	11641.64	23283.28	2F	16.95
总计		7486.24	15765.44	27407.08		

总平面布置图1:500

福建中恒华筑
建设设计有限公司
FJUANZHENG HUAZHU
CONSTRUCTION DESIGN CO.,LTD
设计证书号:13011707

注:本图版权属福建中恒华筑建设设计有限公司所有,未经本公司书面同意,不得复制,必须获得本公司书面同意。
DRAWING IS OWNED BY FJUANZHENG HUAZHU CONSTRUCTION DESIGN CO.,LTD. REPRODUCTION OF THE DRAWING IS PROHIBITED UNLESS WRITTEN CONSENT IS OBTAINED FROM THE COMPANY.

竣工图章
图名:总平面布置图
日期:2020.12
图号:1
图幅:1:500

图幅:A1
